


ABSCHNITT II

BESTANDS- AUFNAHME

ERDGESCHOSS
M 1:100

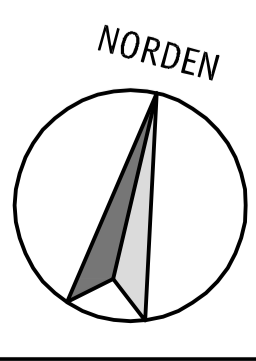

Objekt:
BESTANDSAUFNAHME
Rangstraße 39
36043 Fulda

Bauherr:
SL-DIV
Rangstraße 39
36043 Fulda



**WUTTKE-WEBER
ARCHITEKTEN**
Von-Schildeck-Strasse 10
36043 Fulda
T.: 0661 901921 30
F.: 0661 901921 32
mail@wuttke-weber.de