





LEGENDE:

-  STAHLBETON
-  MAUERWERK
-  TROCKENBAU
-  Bestand
-  ABWEICHUNGEN von den Bestandsplänen



- Diese Pläne basieren auf vorhandenen Bestandsplänen und einem Aufmaß vor Ort.
- Das Aufmaß der Bauteile A bis E basieren auf einem nicht detailliertem Aufmaß.
- Vor Ausführungsarbeiten sind die exakten Maße eigenverantwortlich zu nehmen.

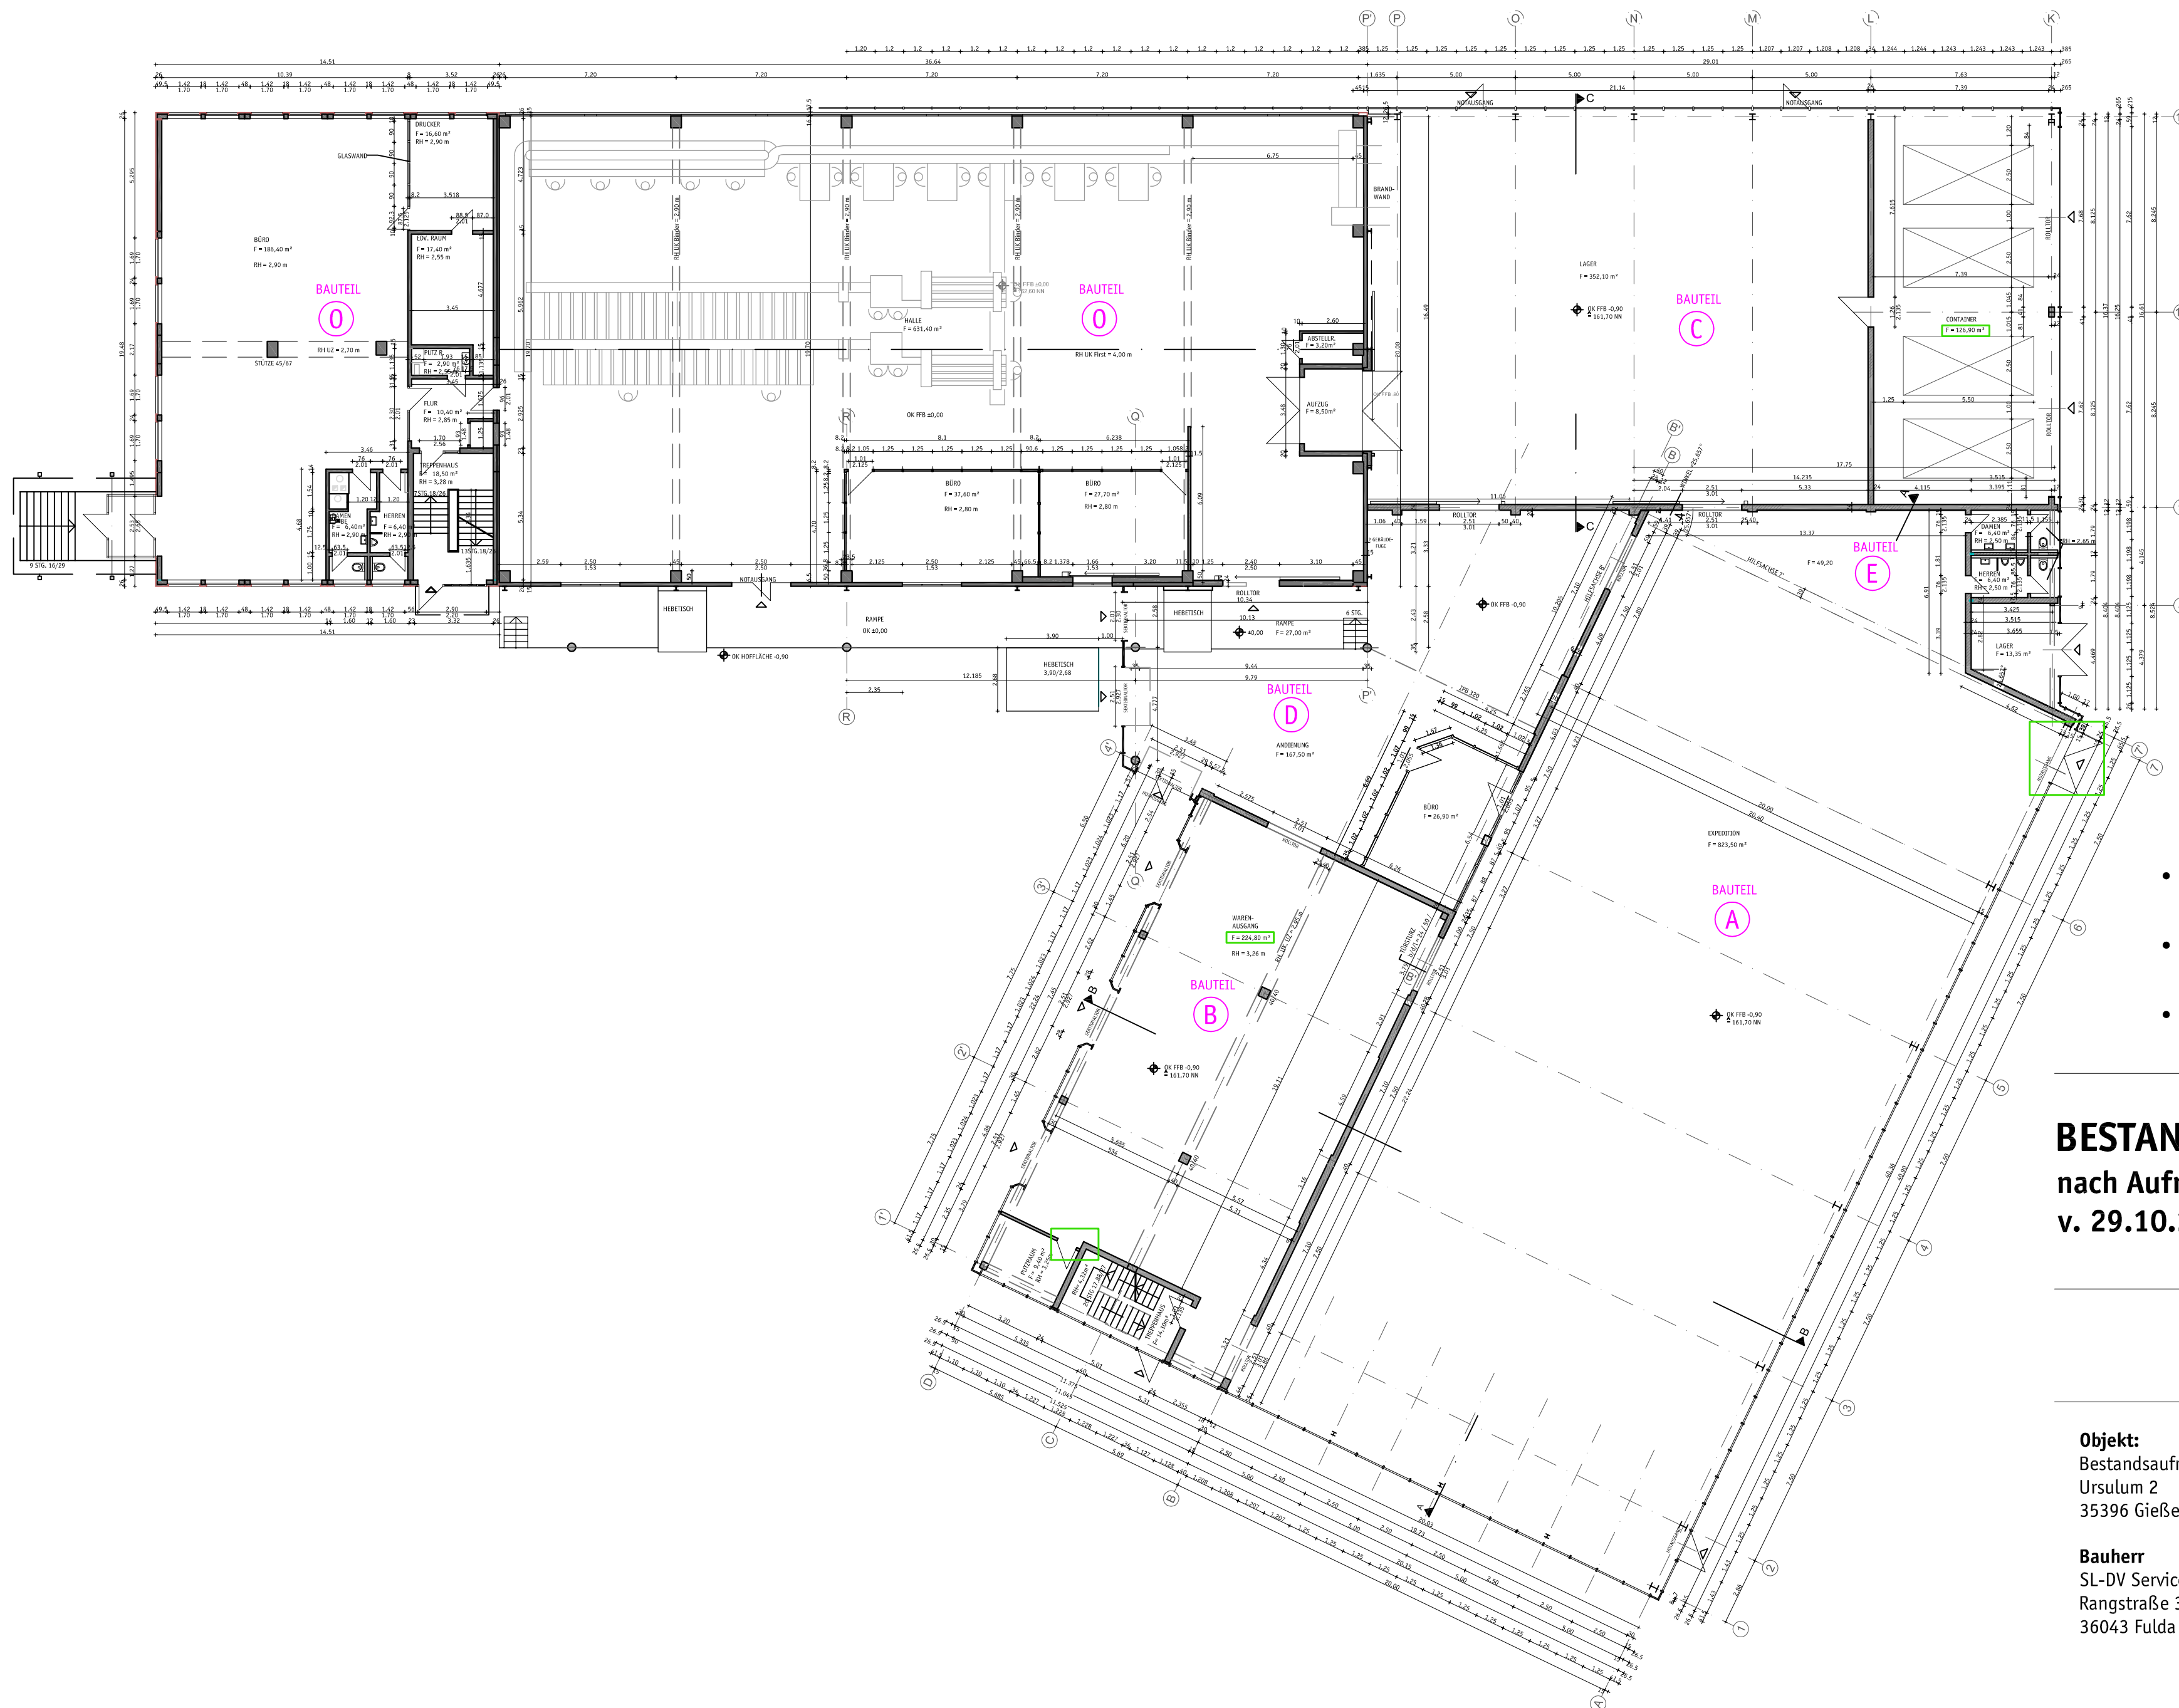**BESTANDSPLAN**  
nach Aufmaß  
v. 29.10.2014

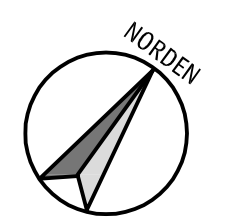

**GESAMTÜBERSICHT**  
M 1:200

**Objekt:**  
Bestandsaufmaß Gießen Ursulum  
Ursulum 2  
35396 Gießen

**Bauherr**  
SL-DV Service GmbH  
Rangstraße 39  
36043 Fulda



Von-Schildeck Straße 10  
36043 Fulda  
T.: 0661 901921 30  
F.: 0661 901921 32  
mail@wuttke-weber.de